

Znak postępowania: UG.IOŚ.271.8.ZO.2021

- do wszystkich Wykonawców -

dotyczy: postępowania prowadzonego w trybie podstawowym na zadanie inwestycyjne pn. „Zakup i montaż wyposażenia placów zabaw oraz elementów siłowni zewnętrznej”

A. Zamawiający: Gmina Masłowice, Masłowice 4, 97-515 Masłowice, przekazuje treść zapytań dotyczących treści Zapytania ofertowego wraz z udzielonymi odpowiedziami.

Zestaw pytań z dnia 16.11.2021 r.:

1. Czy do zadania trzeba przyjąć kierownika budowy?

Odpowiedź

- zgodnie z ustawą Prawo Budowlane nie trzeba ustanowić funkcji Kierownika Budowy

2. Czy do zadania należy wykonać inwentaryzację powykonawczą geodezyjną?

Odpowiedź

-nie, należy wykonać inwentaryzację powykonawczą geodezyjną

3. Czy w zakresie zadania jest tylko dostawa i montaż urządzeń siłowni zewnętrznej i placu zabaw czy też wykonanie innych prac? Czy w zakresie jest wykonanie nawierzchni, jeśli tak jakiej wielkości i rodzaju?

Odpowiedź

-zgodnie z projektem technicznym w zakres robót wchodzi:

-Roboty przygotowawcze,

-Roboty ziemne,

-Roboty fundamentowe,

-Roboty izolacyjne,

-Roboty montażowe,

w zakresie niezbędnym do prawidłowego wykonania zadania .

4. Czy kolorystyka urządzeń siłowni dowolna?

Odpowiedź

-kolorystyka urządzeń powinna zostać uzgodniona z Zamawiającym po podpisaniu umowy

5. Czy lokalizacjach KRASZEWICE I PRZERĄB i GRANICE Zamawiający dopuszcza urządzenia siłowni wolnostojące czy mają być łączone do pylona?

Odpowiedź

-urządzenia powinny być pojedynczo wyposażone w pylon

6. Czy zamawiający dopuszcza siedziska i stopnice stalowe ocynkowane ogniowo i malowane podwójnie proszkowo farbami poliestrowymi.

Odpowiedź

-nie, Zamawiający nie dopuszcza siedzisk i stopnic stalowe ocynkowane ogniowo i malowane podwójnie proszkowo farbami poliestrowymi

7. Ponadto Gmina Masłowice w załączeniu przekazuje poprawną mapę do celów projektowych w miejscowości Granice – z naniesioną huśtawką podwójną.

- B. Zamawiający informuje, że pytanie oraz odpowiedź na nie staje się integralną częścią Zapytania ofertowego i będzie wiążące przy składaniu ofert.**
- C. Jednocześnie Zamawiający informuje, iż treść Zapytania ofertowego pozostaje bez zmian.**

.....
(podpis kierownika Zamawiającego
lub osoby upoważnionej)

Mapa do celów projektowych

Skala 1:500

układ współrzędnych prostokątnych płaskich: 2000 strefa 7

układ wysokości: Kronsztadt 86

oznaczenie sekcji: 7.148.09.15.12, 7.148.09.15.14

województwo: łódzkie

powiat: radomski

jednostka ewidencyjna: 101210_2 Masłowice

obręb ewidencyjny: 0004 Granice

działka: 205

OD.6640.1144.2021

Mapę wykonano w dniu: 01.06.2021 r.

Mapę sporządził geodeta uprawniony Rafał Paras

nr uprawnień 17813


Oznaczenia:

- zakres opracowania
- użytki zgodne ze stanem ujawnionym w ewidencji gruntów i budynków
- użytki zgodne ze stanem faktycznym na gruncie

Uwagi:

- nie badano obciążeń gruntowych w dziale III KW
- kolorem czerwonym zaznaczono punkty osnowy geodezyjnej, które podlegają ochronie.
- "Zgodnie z art. 48 pkt 3 ustawy z dnia 17 maja 1989 r. Prawo geodezyjne i kartograficzne (Dz. U. 2020, poz. 276) kto (...) uszkadza i przemieszcza znaki geodezyjne (...) podlega karze grzywny."

SZKIC ORIENTACJI:

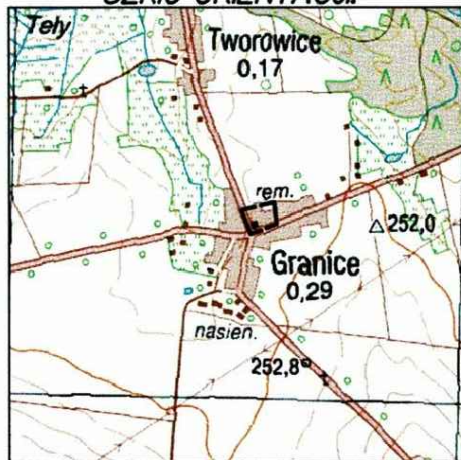

SKALA 1:25000

Oświadczam, że niniejszy dokument został opracowany w wyniku prac geodezyjnych i kartograficznych których rezultaty zawiera operat techniczny wpisany do ewidencji materiałów geodezyjnego i kartograficznego w Ośrodku Dokumentacji Geodezyjnej i Kartograficznej w Radomsku

Wniosek o zgłoszenia prac geodezyjnych: OD. 6640.1144.2021

Wniosek o wpisaniu do ewidencji materiałów

operatu technicznego: P. 1012.2021.1775


Wniosek o wpisaniu operatu technicznego

do ewidencji materiałów zasobu: 17.06.2021.

Wniosek o odpowiedzialności karnej za złożenie fałszywego oświadczenia.

GEODETA UPRAWNIONY
Rafał Paras
Strzałków, ul. Słoneczna 7
97-500 Radomsko
Nr upr. 17813 tel. 601-527-821

"GEORAF" Rafał Paras
Usługi Geodezyjno-Kartograficzne i Projektowe
97-500 Radomsko, ul. Tysiąclecia 10/c101
tel. 601-527-821
e-mail: georaf_radomsko@wp.pl
NIP 772-135-56-65, Regon 100188740

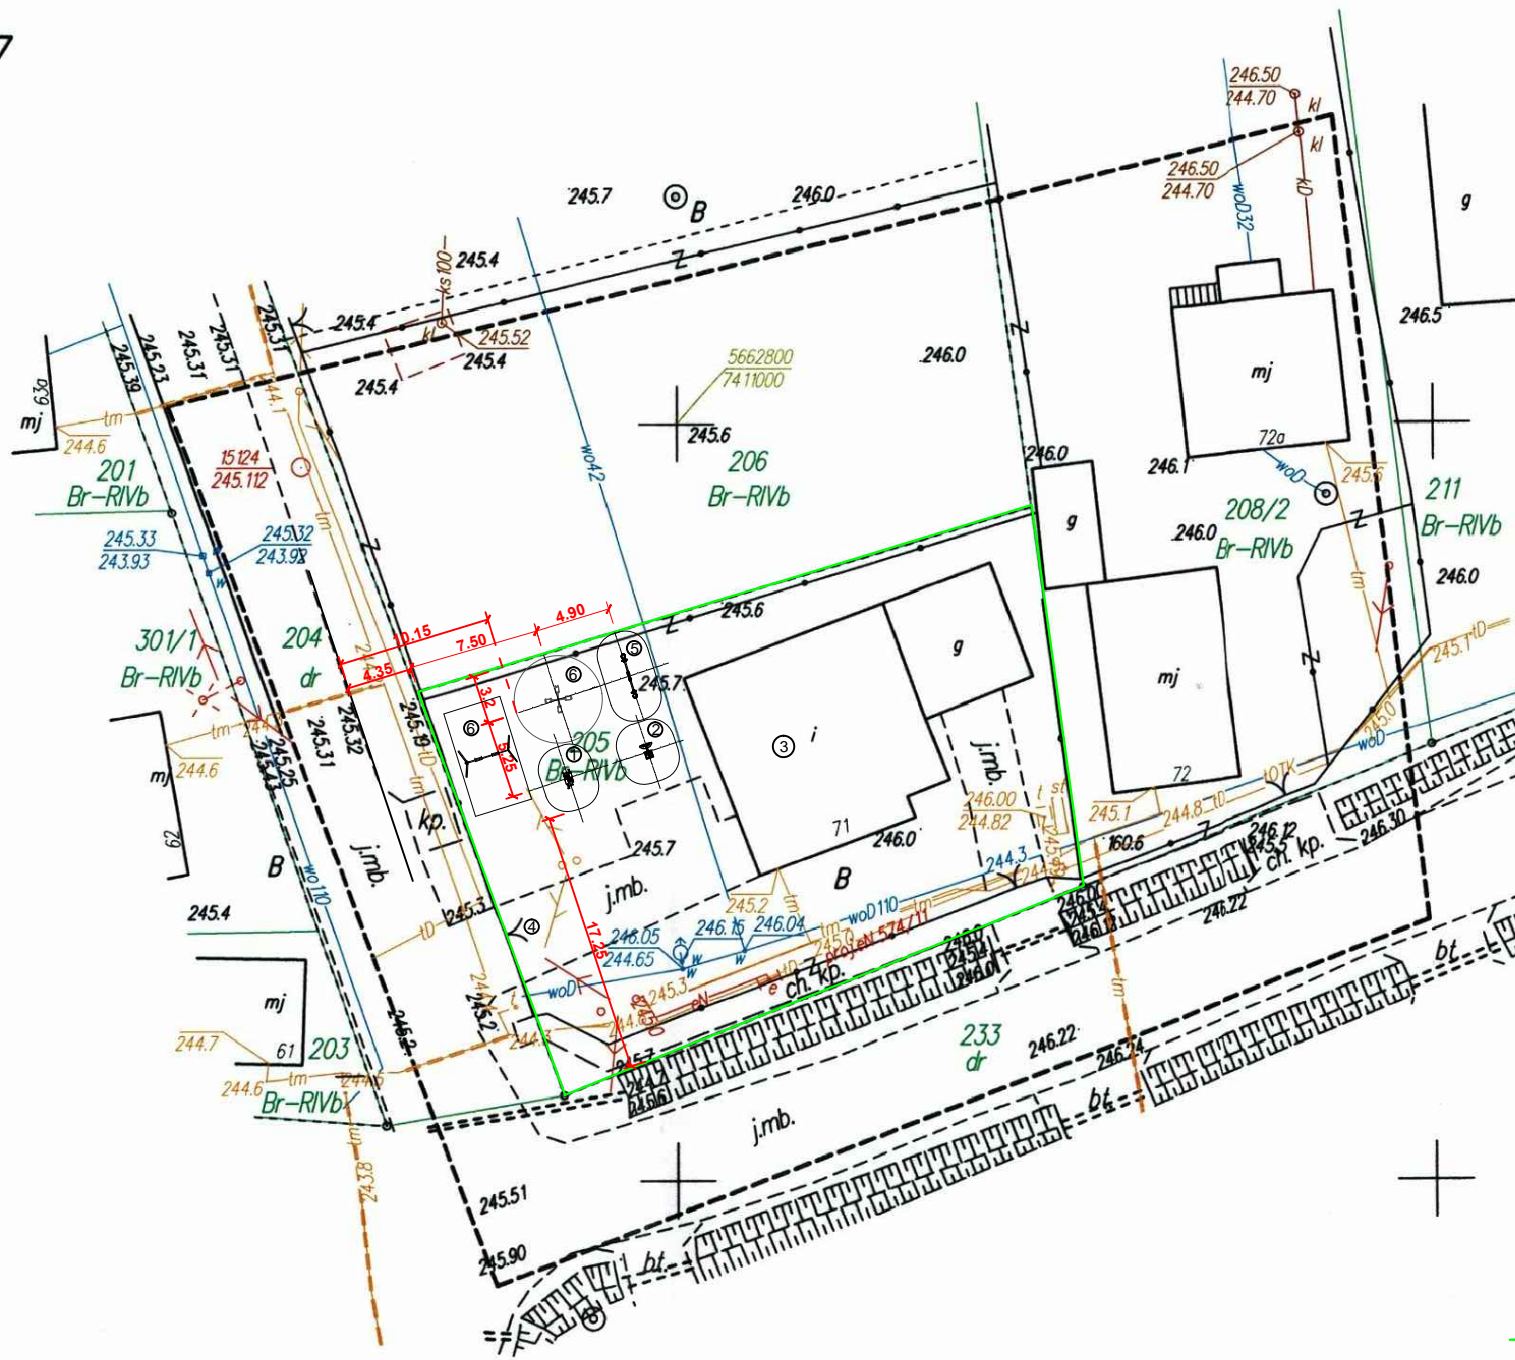

LEGENDA:

- URZĄDZENIE ORBITREK WG. ODR. OPRAC
 - URZĄDZENIE WIOŚLARZ WG. ODR. OPRAC
 - ISTNIEJĄCY BUDYNEK OSP GRANICE
 - ISTNIEJĄCY ZJAZD NA DZIAŁKĘ
 - HUŚTAWKA WAŻKA WG.
 - KARUZELA KRZYŻOWA
 - HUŚTAWKA PODWÓJNA
- STREFA BEZPIECZNA JAK W OPISIE
- GRANICA DZIAŁKI

mgr inż. Marcin Ściubak
nr uprawnień: LOD/2967/PWBKb/16

Temat inwestycji:	Budowa obiektów małej architektury			
Adres inwestycji:	dz. nr ew. 205, obręb 0004 Granice jed. ewid. 101210_2 Masłowice			
Inwestor i adres:	Gmina Masłowice Masłowice 4 97-515 Masłowice	Nr rys. A - 0	Skala: 1:500	Data: VII 2021
Rysunek:	Projekt zagospodarowania terenu	Branża: A	Etap: PT	Format: 297x420
Projektant:	mgr inż. Marcin Ściubak	Nr uprawnień: LOD/2967/PWBKb/16	Podpis:	